




Przekrój S – S

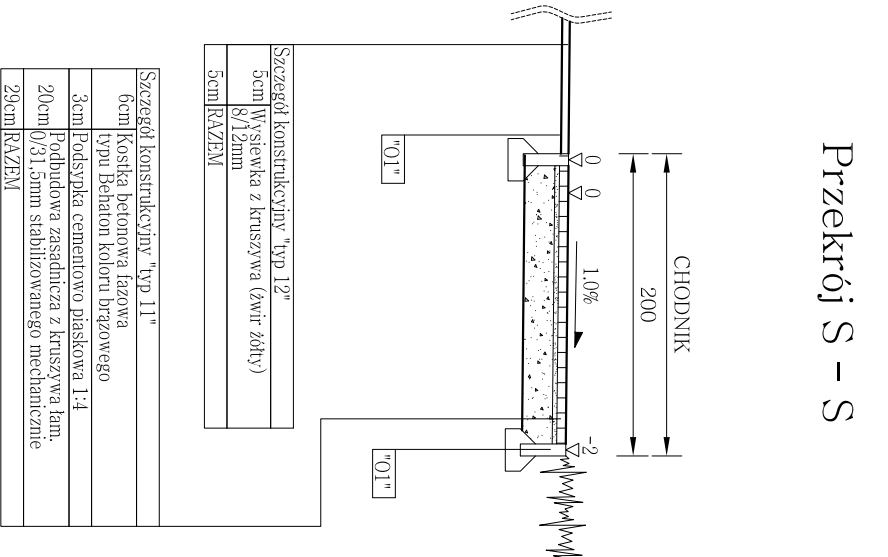

Przekrój R – R

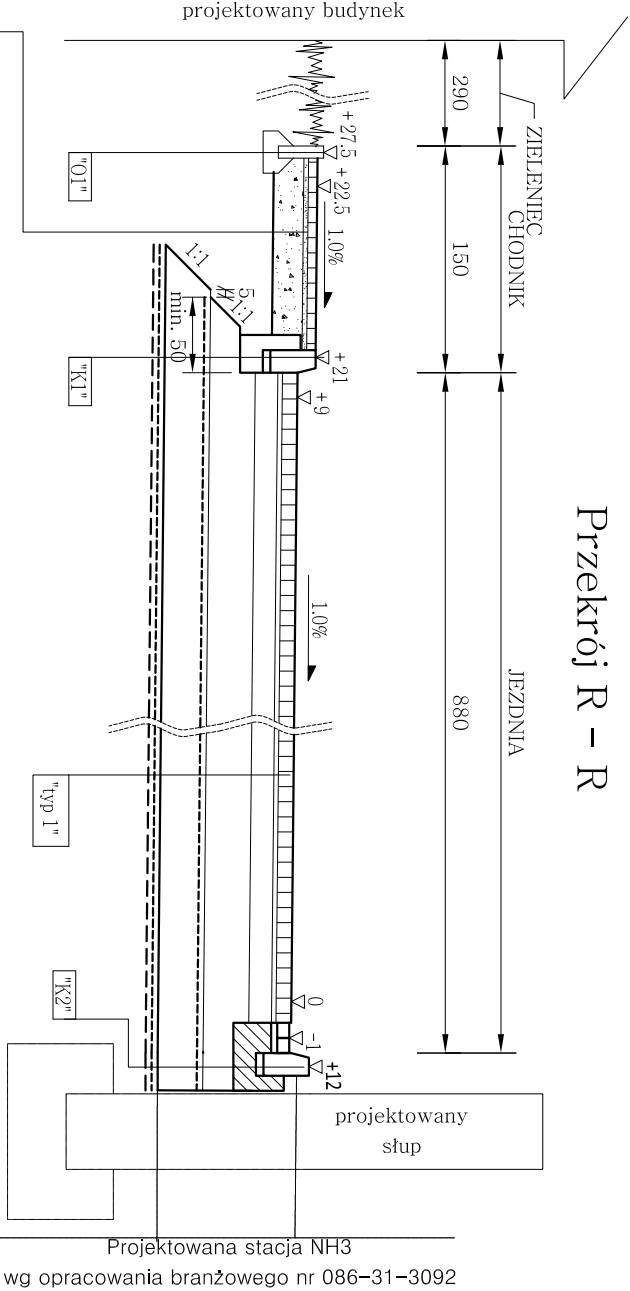

Przekrój P – P

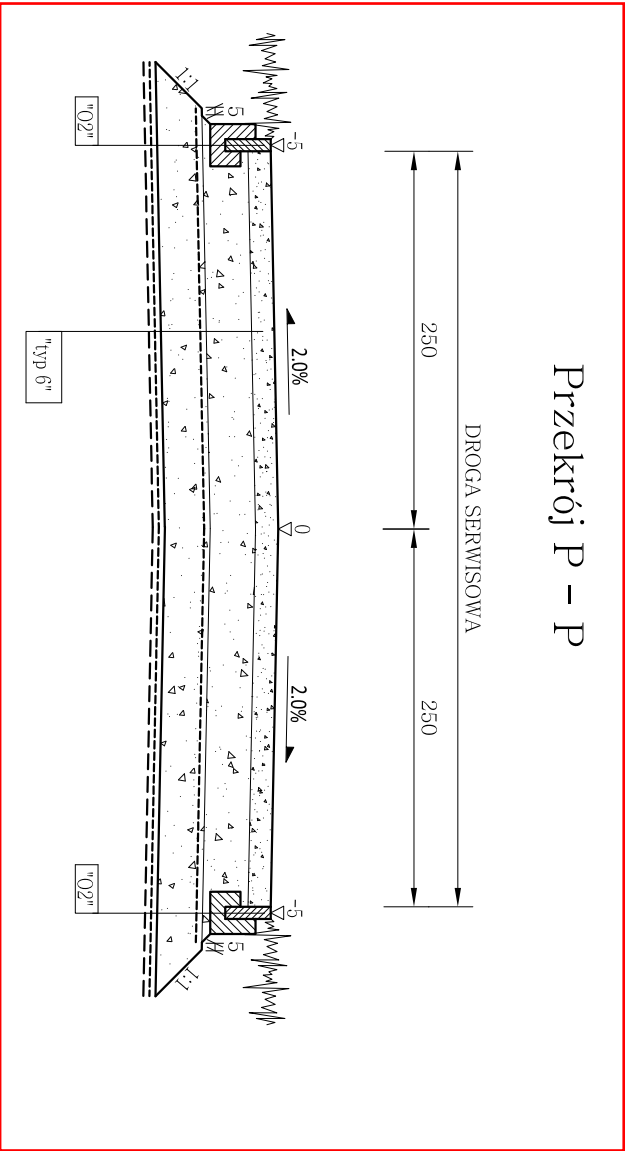

POZIOM ±0.000m = +5.000 m n.p.m.



Termomeccanica Ecologia  
Termomeccanica Group



ZAKŁAD UNIESZKODLIWIANIA ODPADÓW w Szczecinie  
SP z o.o.

Investor: ZAKŁAD UNIESZKODLIWIANIA ODPADÓW Sp. z o. o.

Adres: 71-504 Szczecin ul. Czesława 9

Inwestycja: Budowa ZTUO dla Szczecińskiego Ob. Metropolitalnego

Nazwa projektu: Termomeccanica Ecologia - ZTUO Szczecin

Temat opracowania: Projekty powykonawcze chodników, dróg, placów

i terenów zielonych

Tytuł opracowania: Drogi, parkingi, place

## Przekroje konstrukcyjne

Dokumentacja Powykonawcza


Nr rysunku TME:

---

Nr rysunku:

103-51-3911-003-11-PF 11/14

Arkusze:

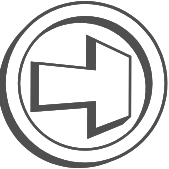

Termomeccanica Ecologia

INFORMACJE ZASTRZEŻONE - NIE UŻYWAĆ W CELACH INNYCH NIŻ TE DLA KTÓRYCH ZOSTAŁY DOSTARCZONE

Confidential property - not to be used for any purpose other than for which it is supplied