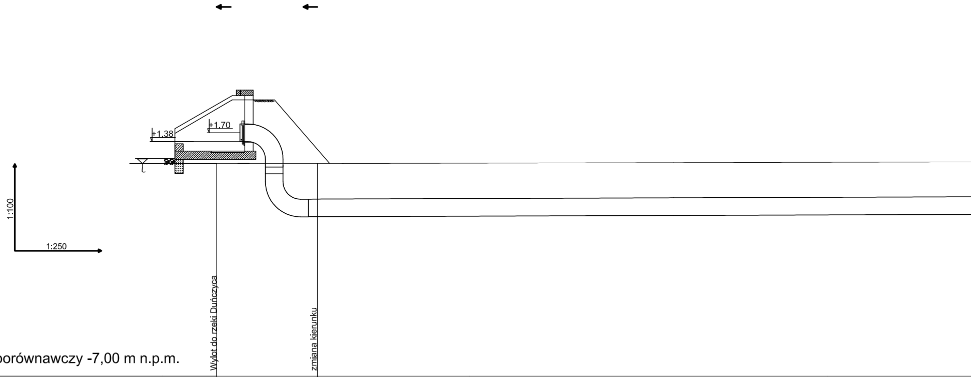

+1,38
+1,70
1:100
1:250
Wylot do rzeki Duńczyca
zmiana kierunku

Poziom porównawczy -7,00 m n.p.m.

Rzędna terenu projektowanego	0,60		0,60	
Rzędna dna kanału	-1,30		-1,30	
Zagłębienie dna kanału [m]	1,90		1,90	
Średnice, materiał Spadek		ø 630 PE100 0,00 %		ø 630 PE100
Odległości [m]		9,00		101,00
Długość trasy [m]	0,00		9,00	

FORMAT A3

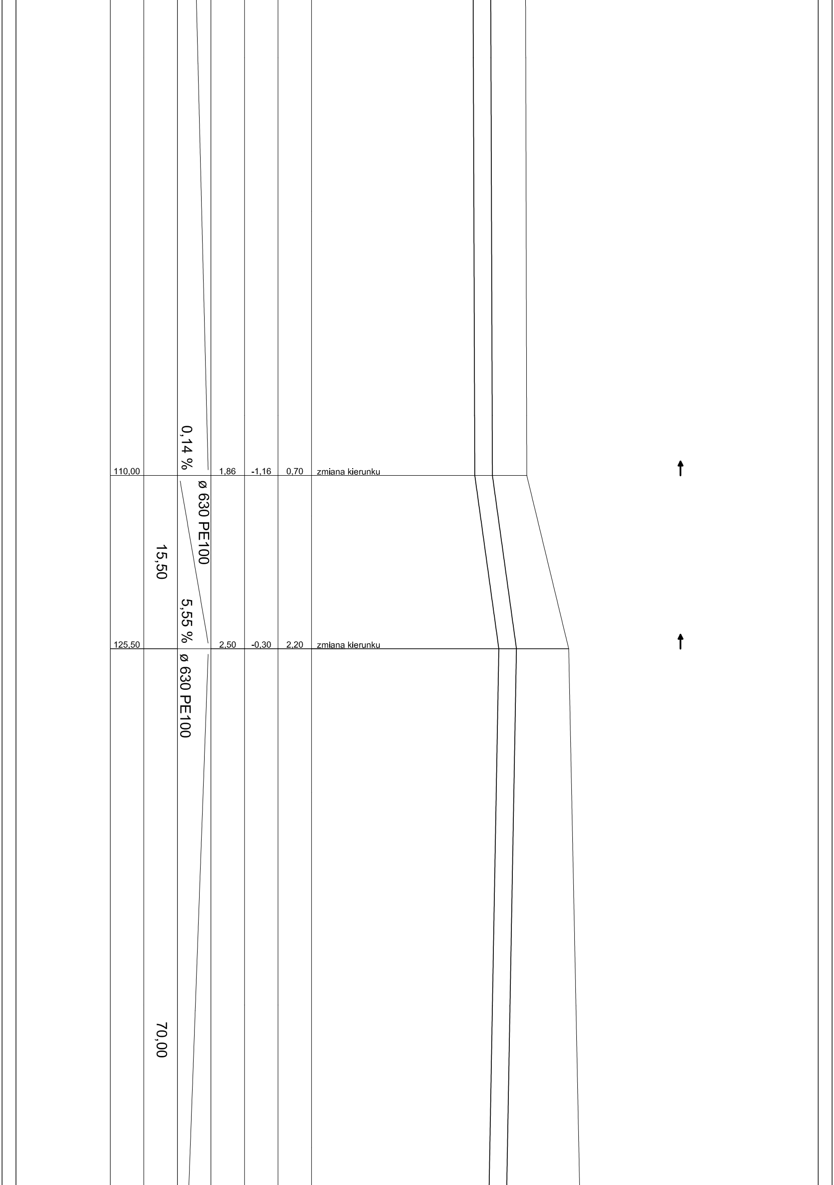
0,14 %
110,00
1,86
-1,16
0,70
zmiana kierunku
ø 630 PE100
15,50
5,55 %
125,50
2,50
-0,30
2,20
zmiana kierunku
ø 630 PE100
70,00

			0,71 % ø 600 PP				
PDb	195,50			3,26 3,90	-0,50 -1,14	2,76	pompownia ścieków deszczowych
		10,00	0,20 % ø 600 PP				
KP	205,50			4,08	-1,12	2,96	komora pomiarowa
		5,50	0,18 % ø 600 PP				
Db0	211,00			3,89	-1,11	2,78	studnia kanalizacyjna ø1200
		20,00	2,65 % ø 600 PP				
SEPb1	231,00			4,08 4,06	-0,58 -0,56	3,50	separator substancji ropopochodnych
		4,00	0,50 % ø 600 PP				
OSb	235,00			4,06 4,04	-0,54 -0,52	3,52	osadnik
		3,00	1,33 % ø 600				
Db01	238,00			4,10	-0,56	3,54	studnia kanalizacyjna ø1200 zmiana kierunku 28°
	240,46				-0,55	3,55	proj. rurociąg wody pitnej ø125 Ro=2,64
	242,32				-0,55	3,57	proj. rurociąg wody ppoż. ø400 Ro=1,61
		6,00	0,33 % ø 600 PP				
Db1	244,00			4,12	-0,54	3,58	studnia kanalizacyjna ø1200 zmiana kierunku 90°
		6,50	1,08 % ø 600 PP				
Db2	250,50			4,05	-0,47	3,58	studnia kanalizacyjna ø1200
		36,40	ø 500 PVC-U				

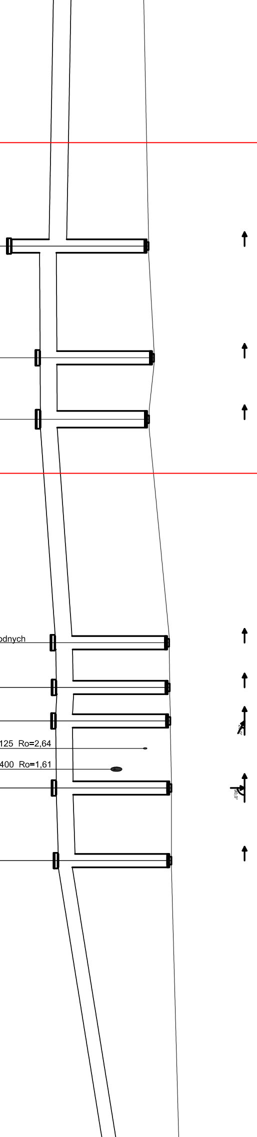

			6,24 %				
Db3	286,90		ø 500 PVC-U	2,16	1,80	3,96	studnia kanalizacyjna ø1200
	302,56	29,00			1,98	4,38	proj. rurociąg wody pitnej ø125 Ro=3,18
			1,14 %				
Db3a	315,90		ø 500 PVC-U	2,62	2,13	4,75	studnia kanalizacyjna ø1200
	346,87	43,00			2,39	4,74	proj. rurociąg wody ppoż. ø200 Ro=3,05
			0,84 %				
Db5	358,90		ø 400 PVC-U	2,24	2,49	4,73	studnia kanalizacyjna ø1200
		20,30					

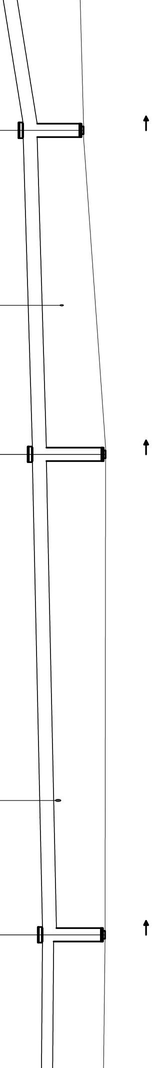

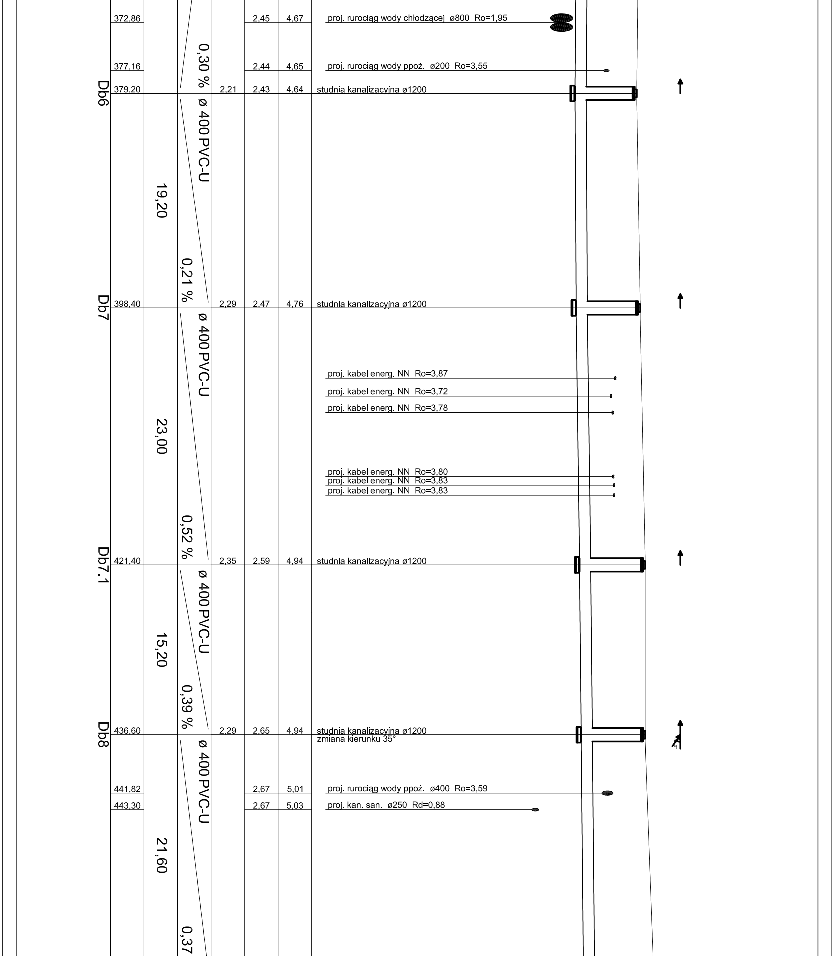
372,86
2,45
4,67
proj. rurociąg wody chłodzącej ø800 Ro=1,95
0,30 %
377,16
2,44
4,65
proj. rurociąg wody ppoż. ø200 Ro=3,55
Db6
379,20
2,21
2,43
4,64
studnia kanalizacyjna ø1200
ø 400PVC-U
19,20
0,21 %
Db7
398,40
2,29
2,47
4,76
studnia kanalizacyjna ø1200
ø 400PVC-U
proj. kabel energ. NN Ro=3,87
proj. kabel energ. NN Ro=3,72
proj. kabel energ. NN Ro=3,78
23,00
proj. kabel energ. NN Ro=3,80
proj. kabel energ. NN Ro=3,83
proj. kabel energ. NN Ro=3,83
0,52 %
Db7.1
421,40
2,35
2,59
4,94
studnia kanalizacyjna ø1200
ø 400PVC-U
15,20
0,39 %
Db8
436,60
2,29
2,65
4,94
studnia kanalizacyjna ø1200
zmiana kierunku 35°
ø 400PVC-U
441,82
2,67
5,01
proj. rurociąg wody ppoż. ø400 Ro=3,59
443,30
2,67
5,03
proj. kan. san. ø250 Rd=0,88
21,60
0,37

			%				
Db10	458,20			2,51	2,73	5,24	studnia kanalizacyjna ø1200 zmiana kierunku 36°
		16,80	ø 400PVC-U 0,48 %				
	460,88				2,74	5,23	proj. kan. deszcz. "czysta" ø160 Rd=3,59
	464,41				2,76	5,22	proj. rurociąg wody pitnej ø160 Ro=3,38
Db11	475,00			2,36	2,81	5,17	studnia kanalizacyjna ø1200 zmiana kierunku 25°
		10,20	ø 400PVC-U 0,59 %				
Db11.4	485,20			2,37	2,87	5,24	studnia kanalizacyjna ø1200
		10,20	ø 400PVC-U 0,20 %				
Db12	495,40			2,31	2,89	5,20	studnia kanalizacyjna ø1200 zmiana kierunku 70°
		17,00	ø 400PVC-U 0,41 %				proj. kabel energ. NN Ro=3,80
Db13	512,40			1,93	2,96	4,89	studnia kanalizacyjna ø1200
		5,10	ø 400 PE100 0,59 %				
Db14.1	517,50			1,85	2,99	4,84	studnia kanalizacyjna ø1200
		3,30	ø 400 PE100 1,52 %				
Db14	520,80			1,80	3,04	4,84	studnia kanalizacyjna ø1000
		46,50	ø 180PE100				

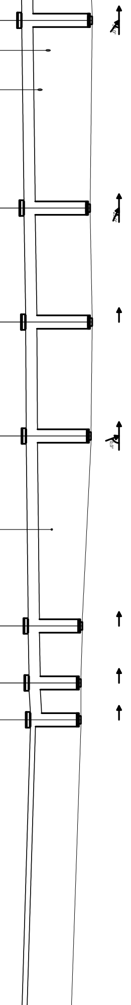

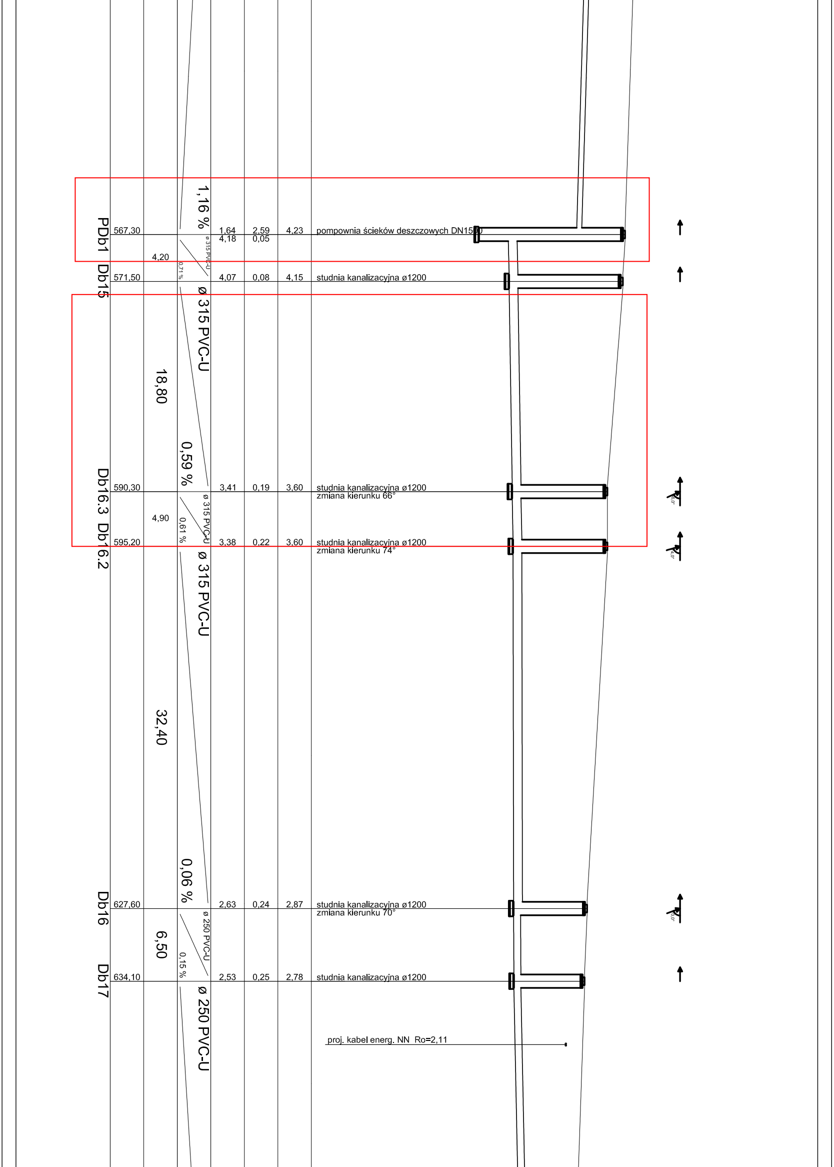
PDb1
Db15
Db16.3
Db16.2
Db16
Db17
567,30
571,50
590,30
595,20
627,60
634,10
4,20
18,80
4,90
32,40
6,50
1,16 %
0,71 %
0,59 %
0,61 %
0,06 %
0,15 %
ø 315 PVC-U
ø 315 PVC-U
ø 315 PVC-U
ø 315 PVC-U
ø 250 PVC-U
ø 250 PVC-U
1,64
4,18
2,59
0,05
4,23
4,07
0,08
4,15
3,41
0,19
3,60
3,38
0,22
3,60
2,63
0,24
2,87
2,53
0,25
2,78
pompownia ścieków deszczowych DN1500
studnia kanalizacyjna ø1200
studnia kanalizacyjna ø1200
zmiana kierunku 66°
studnia kanalizacyjna ø1200
zmiana kierunku 74°
studnia kanalizacyjna ø1200
zmiana kierunku 70°
studnia kanalizacyjna ø1200
proj. kabel energ. NN Ro=2,11

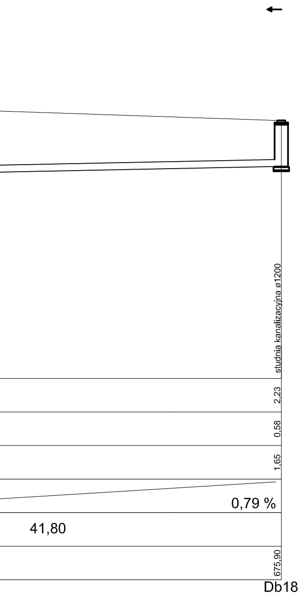
studnia kanalizacyjna ø1200
2,23
0,58
1,65
0,79 %
41,80
675,90
Db18

Rewizja	Opis zmiany	Data	Projektował	Podpis	Sprawdził	Podpis

ZAKŁAD UNIESZKODLIWIANIA ODPADÓW w Szczecinie
SP z o.o.

Inwestor: ZAKŁAD UNIESZKODLIWIANIA ODPADÓW Sp. z o. o
71-504 Szczecin ul. Czesława 9
Inwestycja: Budowa ZTUO dla Szczecińskiego Ob. Metropolitalnego
Nazwa projektu: 103-P-16 ZTUO SZCZECIN
Temat opracowania: 3.1.7.25 Projekt wykonawczy sieci zewnętrzne
-
Tytuł opracowania: Sieci wod-kan na terenie ZTUO
-

Profil kanalizacji deszczowej"brudnej" kolektor główny Db18-wylot Duńczyca

Projekt Powykonawczy

	Nazwisko	Nr uprawnień	Data	Podpis
Projektował:	M.Lenart	BPP. Upr. 186/84	2017-03	
Opracował:	Michał Przyborowski	------	2017-03	
Sprawdził:	D.Filipowska-Barczyk	MAP/0207/POOS/12	2017-03	

Stadium:	Podziałka:	Numer KKS:
PPW	1:250:500	XXX
Masa [kg]	Materiał:	Numer tomu i zeszytu:
----	---	

Wszelkie prawa autorskie zastrzeżone, ze szczególnym uwzględnieniem przepisów Ustawy o prawie autorskim (Dz. U. Nr 34/52 poz. 234 wraz z późniejszymi zmianami). Każde wykorzystanie, powielanie i rozpowszechnianie możliwe jest za pisemną zgodą ZUO Sp. z o.o., POLTERON Firma Inżynieryjna Sp. z o.o.

Nr rysunku: 103-51-4202-010-01-PP

Arkusz: 1/1

polteron

POLTERON Firma Inżynieryjna Spółka z o. o. 30-709 Kraków ul. Stoczniowców 3