FORMAT A3

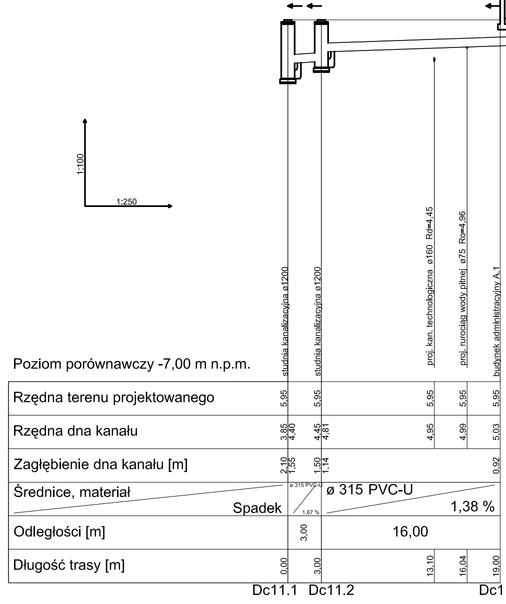
6,00
1:100
1:250
studnia kanalizacyjna ø1200
studnia kanalizacyjna ø1200
proj. kan. technologiczna ø160 Rd=4,45
proj. ruroćiąg wody pitnej ø75 Ro=4,96
budynek administracyjny A.1
Poziom porównawczy -7,00 m n.p.m.
Rzędna terenu projektowanego 5,95 5,95 5,95 5,95 5,95
Rzędna dna kanału 3,85 4,40 4,45 4,81 4,95 4,99 5,03
Zagłębienie dna kanału [m] 2,10 1,55 1,50 1,14 0,92
Średnice, materiał / Spadek ø 315 PVC-U 1,67 % ø 315 PVC-U 1,38 %
Odległości [m] 3,00 16,00
Długość trasy [m] 0,00 3,00 13,10 16,04 19,00
Dc11.1 Dc11.2 Dc11b

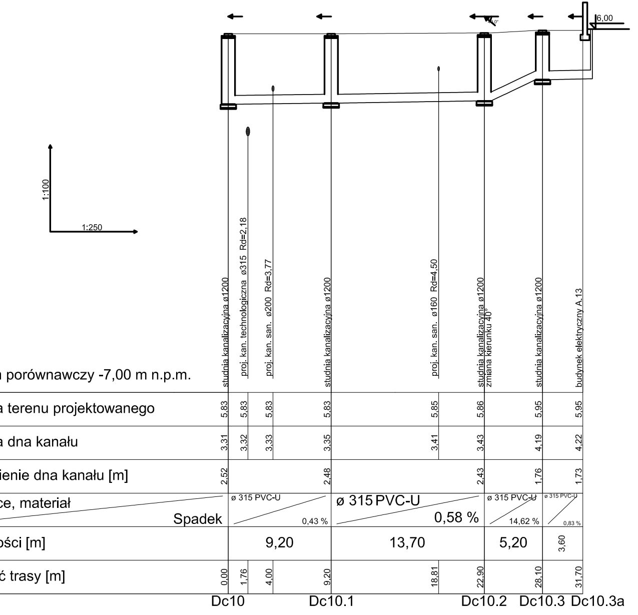
6,00
40,0°
1:100
1:250
studnia kanalizacyjna ø1200
proj. kan. technologiczna ø315 Rd=2,18
proj. kan. san. ø200 Rd=3,77
studnia kanalizacyjna ø1200
proj. kan. san. ø160 Rd=4,50
studnia kanalizacyjna ø1200 zmiana kierunku 40°
studnia kanalizacyjna ø1200
budynek elektryczny A.13
Poziom porównawczy -7,00 m n.p.m.
Rzędna terenu projektowanego 5,83 5,83 5,83 5,83 5,85 5,86 5,95 5,95
Rzędna dna kanału 3,31 3,32 3,33 3,35 3,41 3,43 4,19 4,22
Zagłębienie dna kanału [m] 2,52 2,48 2,43 1,76 1,73
Średnice, materiał / Spadek ø 315 PVC-U 0,43 % ø 315 PVC-U 0,58 % ø 315 PVC-U 14,62 % ø 315 PVC-U 0,83 %
Odległości [m] 9,20 13,70 5,20 3,60
Długość trasy [m] 0,00 1,76 4,00 9,20 18,81 22,90 28,10 31,70
Dc10 Dc10.1 Dc10.2 Dc10.3 Dc10.3a

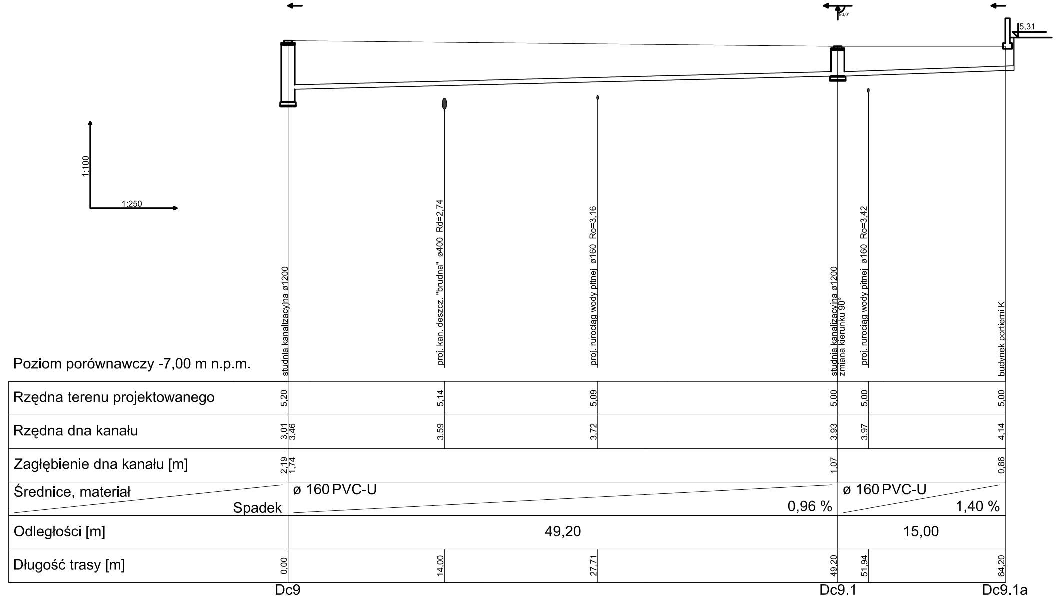
5,31
90,0°
1:100
1:250
studnia kanalizacyjna ø1200
proj. kan. deszcz. "brudna" ø400 Rd=2,74
proj. ruroćiąg wody pitnej ø160 Ro=3,16
studnia kanalizacyjna ø1200 zmiana kierunku 90°
proj. ruroćiąg wody pitnej ø160 Ro=3,42
budynek portierni K
Poziom porównawczy -7,00 m n.p.m.
Rzędna terenu projektowanego 5,20 5,14 5,09 5,00 5,00 5,00
Rzędna dna kanału 3,01 3,46 3,59 3,72 3,93 3,97 4,14
Zagłębienie dna kanału [m] 2,19 1,74 1,07 0,86
Średnice, materiał / Spadek ø 160 PVC-U 0,96 % ø 160 PVC-U 1,40 %
Odległości [m] 49,20 15,00
Długość trasy [m] 0,00 14,00 27,71 49,20 51,94 64,20
Dc9 Dc9.1 Dc9.1a

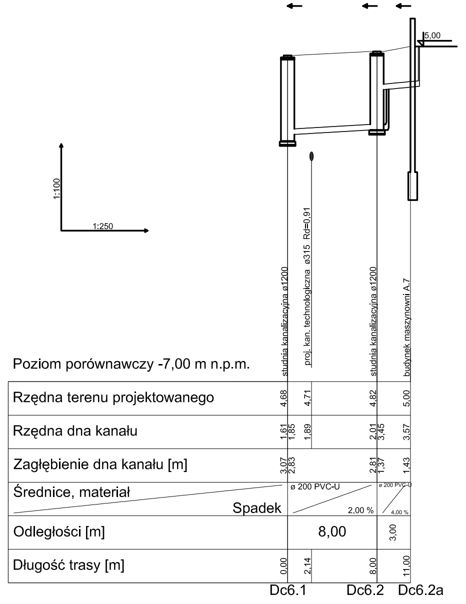
5,00
1:100
1:250
studnia kanalizacyjna ø1200
proj. kan. technologiczna ø315 Rd=0,91
studnia kanalizacyjna ø1200
budynek maszynowni A.7
Poziom porównawczy -7,00 m n.p.m.
Rzędna terenu projektowanego 4,68 4,71 4,82 5,00
Rzędna dna kanału 1,61 1,85 1,89 2,01 3,45 3,57
Zagłębienie dna kanału [m] 3,07 2,83 2,81 1,37 1,43
Średnice, materiał / Spadek ø 200 PVC-U 2,00 % ø 200 PVC-U 4,00 %
Odległości [m] 8,00 3,00
Długość trasy [m] 0,00 2,14 8,00 11,00
Dc6.1 Dc6.2 Dc6.2a

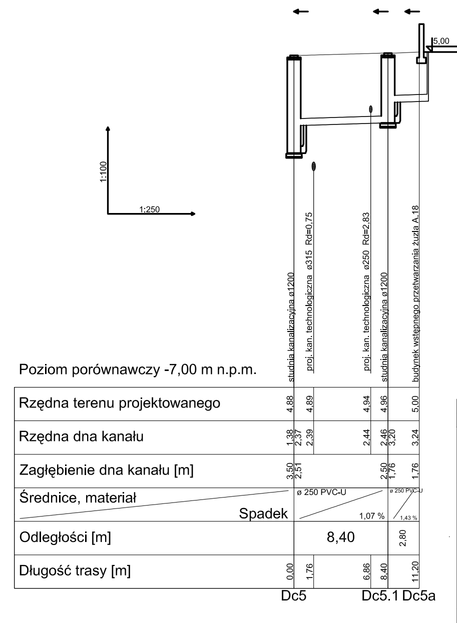
5,00
1:100
1:250
studnia kanalizacyjna ø1200
proj. kan. technologiczna ø315 Rd=0,75
proj. kan. technologiczna ø250 Rd=2,83
studnia kanalizacyjna ø1200
budynek wstepnego przetwarzania żużla A.18
Poziom porównawczy -7,00 m n.p.m.
Rzędna terenu projektowanego 4,88 4,89 4,94 4,96 5,00
Rzędna dna kanału 1,38 2,37 2,39 2,44 2,46 3,20 3,24
Zagłębienie dna kanału [m] 3,50 2,51 2,50 1,76 1,76
Średnice, materiał / Spadek ø 250 PVC-U 1,07 % ø 250 PVC-U 1,43 %
Odległości [m] 8,40 2,80
Długość trasy [m] 0,00 1,76 6,86 8,40 11,20
Dc5 Dc5.1 Dc5a

Rewizja	Opis zmiany	Data	Projektował	Podpis	Sprawdził	Podpis

ZAKŁAD UNIESZKODLIWIANIA ODPADÓW w Szczecinie
SP z o.o.

Inwestor: ZAKŁAD UNIESZKODLIWIANIA ODPADÓW Sp. z o. o
71-504 Szczecin ul. Czesława 9
Inwestycja: Budowa ZTUO dla Szczecińskiego Ob. Metropolitalnego
Nazwa projektu: 103-P-16 ZTUO SZCZECIN
Temat opracowania: 3.1.7.25 Projekt wykonawczy sieci zewnętrzne
-
Tytuł opracowania: Sieci wod-kan na terenie ZTUO
-

Profil kanalizacji deszczowej "czystej" przykanaliki Dc0-Dc11a

Projekt Powykonawczy

	Nazwisko	Nr uprawnień	Data	Podpis
Projektował:	M.Lenart	BPP. Upr. 186/84	2017-03	
Opracował:	Michał Przyborowski	--------	2017-03	
Sprawdził:	D.Filipowska-Barczyk	MAP/0207/POOS/12	2017-03	

Stadium:	Podziałka:	Numer KKS:
PPW	1:250:500	XXX
Masa [kg]: ----	Materiał: ----	Numer tomu i zeszytu:

Wszelkie prawa autorskie zastrzeżone, ze szczególnym uwzględnieniem przepisów Ustawy o prawie autorskim (Dz. U. Nr 34/52 poz. 234 wraz z późniejszymi zmianami). Każde wykorzystanie, powielanie i rozpowszechnianie możliwe jest za pisemną zgodą ZUO Sp. z o.o., POLTERON Firma Inżynieryjna Sp. z o.o.

Nr rysunku: 103-51-4202-009-02-PP
Arkusz: 1/1

POLTERON Firma Inżynieryjna Spółka z o. o. 30-709 Kraków ul. Stoczniowców 3