FORMAT A3

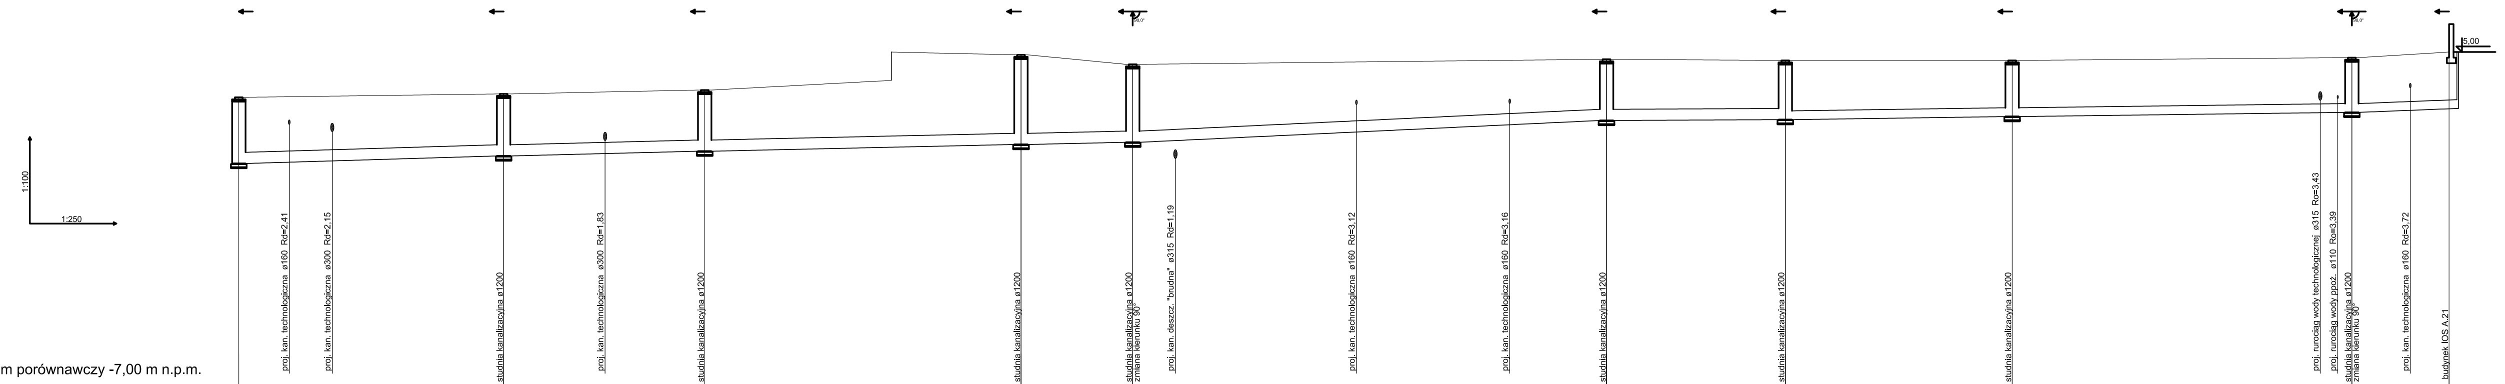
1:100
1:250
5,00
proj. kan. technologiczna ø160 Rd=2,41
proj. kan. technologiczna ø300 Rd=2,15
studnia kanalizacyjna ø1200
proj. kan. technologiczna ø300 Rd=1,83
studnia kanalizacyjna ø1200
studnia kanalizacyjna ø1200
studnia kanalizacyjna ø1200
zmiana kierunku 90°
proj. kan. deszcz. "brudna" ø315 Rd=1,19
proj. kan. technologiczna ø160 Rd=3,12
proj. kan. technologiczna ø160 Rd=3,16
studnia kanalizacyjna ø1200
studnia kanalizacyjna ø1200
studnia kanalizacyjna ø1200
proj. rurociąg wody technologicznej ø315 Ro=3,43
proj. rurociąg wody ppoż. ø110 Ro=3,39
studnia kanalizacyjna ø1200
zmiana kierunku 90°
proj. kan. technologiczna ø160 Rd=3,72
budynek IOS A.21

Poziom porównawczy -7,00 m n.p.m.

	Długość trasy [m]	Rzędna terenu projektowanego	Rzędna dna kanału	Zagłębienie dna kanału [m]	Średnice, materiał / Spadek	Odległości [m]
Dc3	0,00	3,38	1,01	2,37	ø 400 PVC-U / 1,14 %	23,70
	4,52	3,40	1,06			
	8,37	3,42	1,11			
Dc3.1	23,70	3,50	1,28	2,22	ø 400 PVC-U / 0,94 %	18,00
	32,78	3,57	1,37			
Dc3.1.2	41,70	3,64	1,45	2,19	ø 400 PVC-U / 0,85 %	28,30
Dc3.2	70,00	4,90	1,69	3,21	ø 400 PVC-U / 0,80 %	10,00
Dc3.3	80,00	4,56	1,77	2,79	ø 400 PVC-U / 1,84 %	42,40
	83,82	4,57	1,84			
	100,02	4,64	2,14			
	113,74	4,70	2,39			
Dc3.4	122,40	4,74	2,55	2,19	ø 400 PVC-U / 0,19 %	16,00
Dc3.4.1	138,40	4,70	2,58	2,12	ø 315 PVC-U / 0,54 %	20,30
Dc3.5	158,70	4,70	2,69	2,01	ø 315 PVC-U / 0,49 %	30,40
	186,27	4,79	2,83			
	187,84	4,80	2,83			
Dc3.6	189,10	4,80	2,84	1,96	ø 315 PVC-U / 1,61 %	8,70
	194,33	4,91	2,92			
Dc3.6a	197,80	5,00	2,98	2,02		

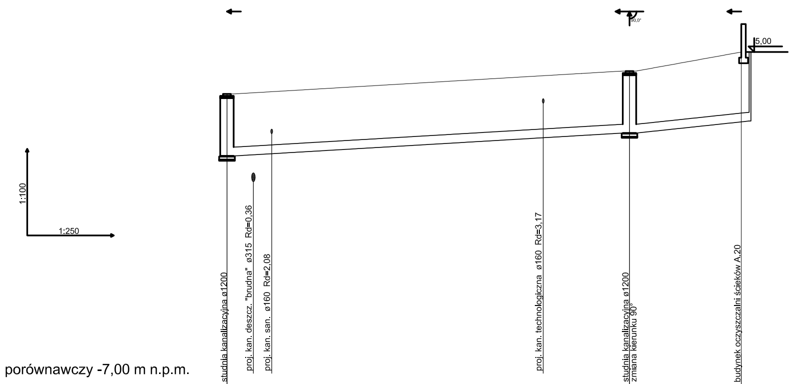
1:100
1:250
5,00
studnia kanalizacyjna ø1200
proj. kan. deszcz. "brudna" ø315 Rd=0,36
proj. kan. san. ø160 Rd=2,08
proj. kan. technologiczna ø160 Rd=3,17
studnia kanalizacyjna ø1200
zmiana kierunku 90°
budynek oczyszczalni ścieków A.20

Poziom porównawczy -7,00 m n.p.m.

	Długość trasy [m]	Rzędna terenu projektowanego	Rzędna dna kanału	Zagłębienie dna kanału [m]	Średnice, materiał / Spadek	Odległości [m]
Dc3.1	0,00	3,50	1,28	2,22	ø 315 PVC-U / 2,28 %	36,00
	2,36	3,54	1,33			
	4,00	3,58	1,37			
	28,29	4,14	1,92			
Dc3.1.1	36,00	4,32	2,10	2,22	ø 315 PVC-U / 4,30 %	10,00
Dc3.1.1a	46,00	5,00	2,53	2,47		

Rewizja	Opis zmiany	Data	Projektował	Podpis	Sprawdził	Podpis

ZAKŁAD UNIESZKODLIWIANIA ODPADÓW w Szczecinie
SP z o.o.

Inwestor: ZAKŁAD UNIESZKODLIWIANIA ODPADÓW Sp. z o. o
71-504 Szczecin ul. Czesława 9
Inwestycja: Budowa ZTUO dla Szczecińskiego Ob. Metropolitalnego
Nazwa projektu: 103-P-16 ZTUO SZCZECIN
Temat opracowania: 3.1.7.25 Projekt wykonawczy sieci zewnętrzne
-
Tytuł opracowania: Sieci wod-kan na terenie ZTUO
-

	Nazwisko	Nr uprawnień	Data	Podpis
Projektował:	M.Lenart	BPP. Upr. 186/84	2017-03	
Opracował:	Michał Przyborowski	--------	2017-03	
Sprawdził:	D.Filipowska-Barczyk	MAP/0207/POOS/12	2017-03	

Stadium: PPW
Podziałka: 1:250:500
Numer KKS: XXX
Masa [kg]: ----
Materiał: ---
Numer tomu i zeszytu:

Profil kanalizacji deszczowej "czystej" kolektor Dc3-Dc3.6a z przykanalikami

Projekt Powykonawczy

Wszelkie prawa autorskie zastrzeżone, ze szczególnym uwzględnieniem przepisów Ustawy o prawie autorskim (Dz. U. Nr 34/52 poz. 234 wraz z późniejszymi zmianami). Każde wykorzystanie, powielanie i rozpowszechnianie możliwe jest za pisemną zgodą ZUO Sp. z o.o., POLTERON Firma Inżynieryjna Sp. z o.o.

Nr rysunku: 103-51-4202-009-03-PP
Arkusz: 1/1

polteron
POLTERON Firma Inżynieryjna Spółka z o. o. 30-709 Kraków ul. Stoczniowców 3